



UEBERSICHTSPLAN LUEFTUNG, HEIZUNG, SANITAER, SPRINKLER, ELEKTRO ISOMETRIE 2 UG BHKW

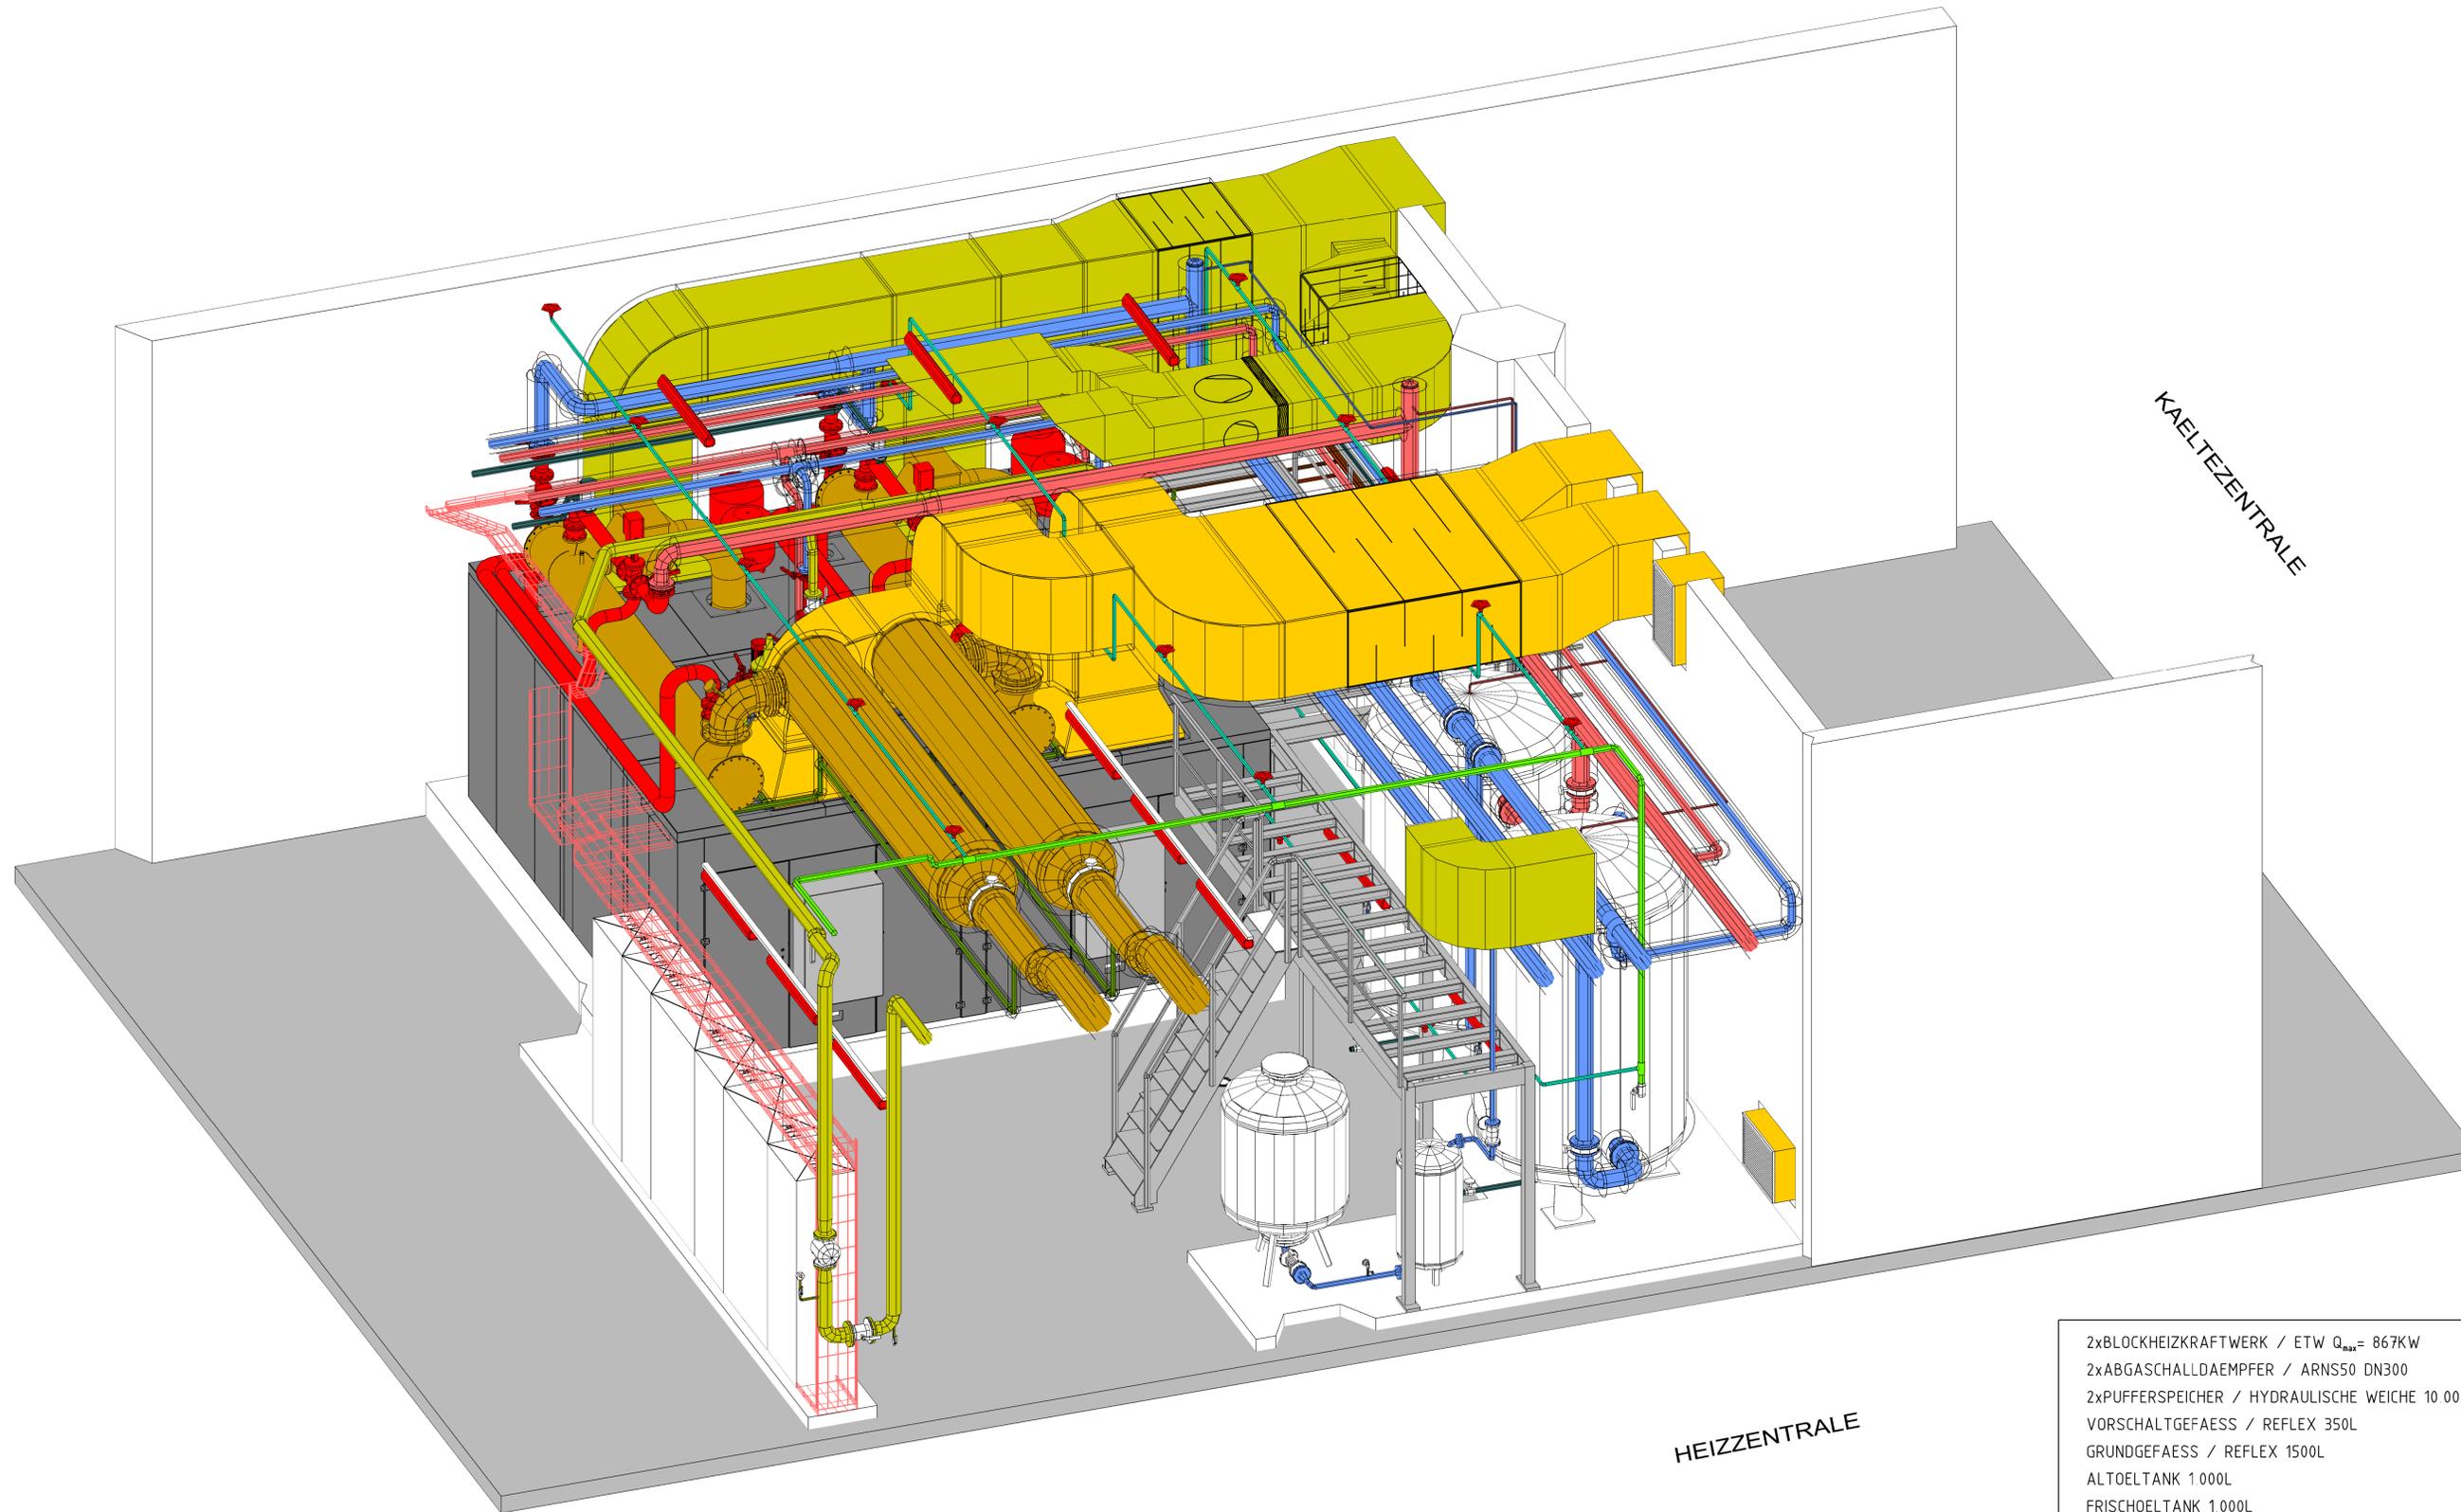

LEGENDE: RLT, HKS, SP, ELEKTRO

- RLT-KOMPONENTEN
- ABLUFT INNEN BZW. SONSTIGE ANLAGEN
- ZULUFT / FORTLUFT
- HEIZUNG VORLAUF
- HEIZUNG RUECKLAUF
- SPRINKLER HAUPT-NASSEITUNG
- SPRINKLER STRANG-NASSEITUNG
- HYDRANTENLEITUNG
- TRINKWASSER KALT
- VOLLENTSALZTESWASSER
- KONDENSAT
- SCHMUTZWASSER
- FRISCHDEL
- ALTOEL
- KABELLINNE

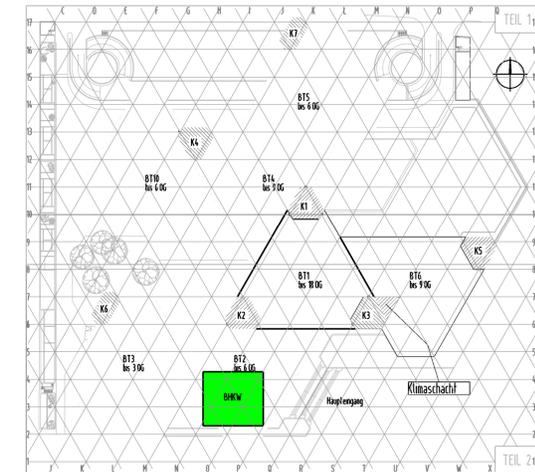

2xBLOCKHEIZKRAFTWERK / ETW $Q_{max} = 867KW$
 2xABGASCHALLDAEMPFER / ARNS50 DN300
 2XPUFFERSPEICHER / HYDRAULISCHE WEICHE 10 000L
 VORSCHALTGEFAESS / REFLEX 350L
 GRUNDGEFAESS / REFLEX 1500L
 ALTOELTANK 1.000L
 FRISCHOELTANK 1.000L

Index	KGR	Änderung	Datum	Name
c				
b				
a				

Planinhalt	
KGR300-	KGR460-
KGR414- Brandschutz	KGR470-
KGR420- Wärmeversorgungsanlagen	KGR480-
KGR430- Lufttechnische Anlagen	KGR500-
KGR440- Starkstrom	KGR530/540-
KGR450-	KGR600-

Bauherr:	DKV Deutsche Krankenversicherung AG
Bauort:	50933 Köln, Aachener Straße 300
Bauvorhaben:	DKV - H1
Darstellung:	50933 Köln, Aachener Straße 300
	Modernisierung Technikanlagen H1
	LOS 18 - 2.UG BHKW
	Revision - Gewerke-Zusammenstellung

Planungsstand:	Version:	Datum	Name
Revisionsplanung	R	2010.09.03	GP
Maßstab:	Blattgröße:	geprüft	JE/LA
1:100	X=Y	2010.09.03	
Zeichn.-Nr.:	1041/594	Firma:	ARGE-PROJEKTIERUNG HAUSTECHNIK
1AB2U27Z-R-TZP01-			DKV-KÖLN-H1
Dat.-Name:	1AB2U27Z-R-TZ-		Lüftung, Kälte, Heizung/Sanitär,
Ersatz für:	ersetzt durch:		Brandschutz, MSR, Elektro,
			Energieoptimierung
Basissplandaten		Anschrift:	Aachener Str. 300,
Firma:	Firma:		50933 Köln
Z.-Nr.:	Z.-Nr.:	Telefon:	+49-(0)221-500-50-48
Version:	Version:	Fax:	+49-(0)221-500-51-73
Datum:	Datum:	E-Mail:	info@Arge-DKV-H1.de